1	分電盤リスト	——	（注記）1．予備スペースとして各分電盤に実装十予備の２０％を見込む事。 2．『BJU』は、エネルギー計量ユニット（ｎ：回線数）とする。

L－ATM

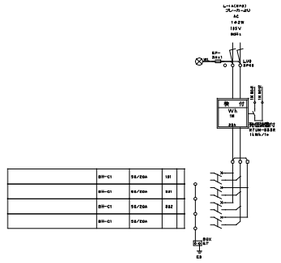

L－ATM

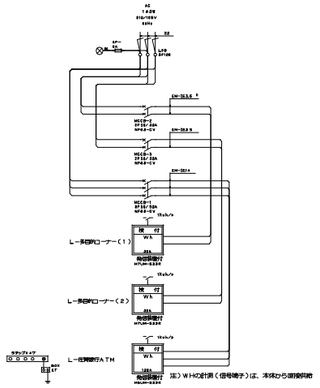

L－PBX

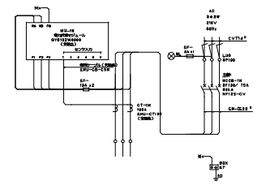

売店①

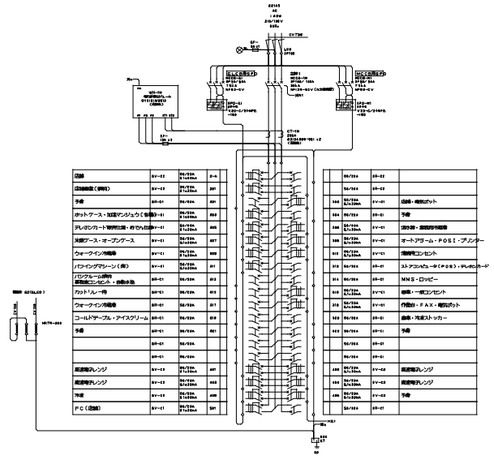

売店②

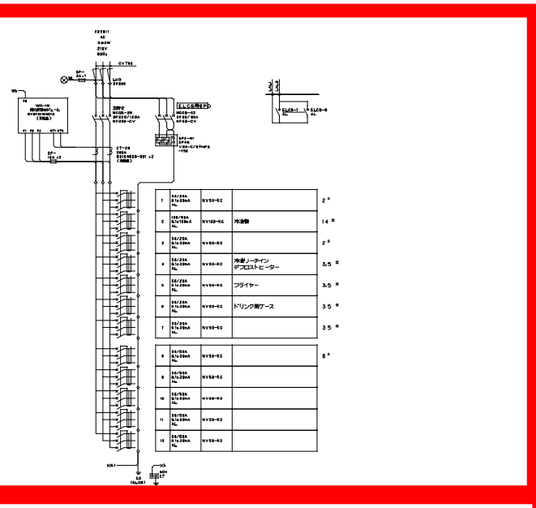

レストラン①

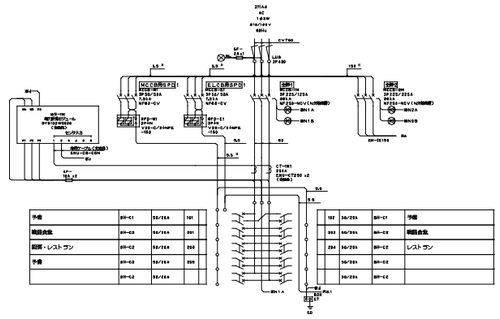

レストラン②

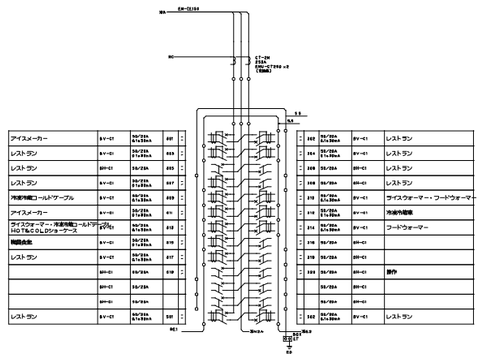

レストラン③

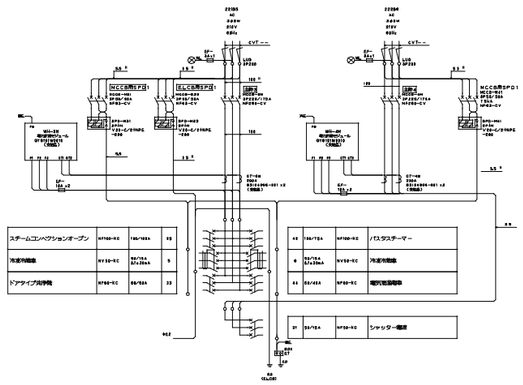

L－SV

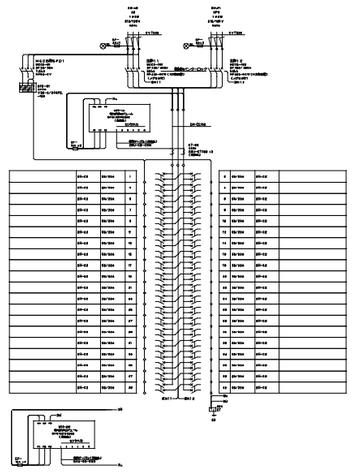

着工	2010 8 16		
竣工	2012 12 20		
監理			
施工		請 負 者	九電工・住電工・日立 電力設備特定建設

完成図　電－121

日建設計

新佐賀県立病院好生館（仮称）
病院棟新築工事の内　電力設備工事

分電盤リスト（２８）

（電）（通し番号121）
－

N　O－081117－B

780×570

1　分電盤リスト

（注記）1．予備スペースとして各分電盤に実装＋予備の２０％を見込む事。
2．B/U n は、エネルギー計量ユニット（ｎ：回線数）とする。

分電盤名称	盤形状	標準結線記号	電源種別	幹線名称	主幹遮断器 MCCB AF/AT	コンセント回路																										BEMS			電力量計（A）	付属機器												負荷容量					備考
						電灯回路																																リモコン関連機器																	
						MCCB2P 50/30		MCCB2P 50/20		MCCB1P 50/20		ELCB2P 50/20		MCCB2P 225/150		MCCB2P 100/75		MCCB2P 50/50		MCCB2P 50/30		MCCB2P 50/20		MCCB1P 50/20		ELCB2P 50/50		ELCB2P 50/30		ELCB2P 50/20		B/U n	照明回路 電流センサ CT（A）	コンセント回路 電流センサ CT（A）		トランス	2P20A	空調機器用リレー	1P20A	2P20A	照明用リレー	1P20A	T/U 4L	伝送ユニット	調光ユニット	設定SW	MC 2P 30A	年間プログラムタイマー	接点入力 T/U	電灯回路	動力回路			合計	
						実装	予備	実装	予備	実装	予備	実装	予備	実装	予備	実装	予備	実装	予備	実装	予備	実装	予備	実装	予備	実装	予備	実装	予備	実装	予備																									
L−6A	ニ	A	AC 1φ3W 200V−100V	91A7	3P400/400x1			1	1	28	3	5	3											29	9					29	1	B/U 5	400	400		1		1		11	3				13			31.4	44.8	100	44.8	76.2	
		B	GAC1φ3W 200V−100V	91GA22	3P225/200x3			2	4	4	1	5												50	7					5	1		250	250		1				4	1				2			3.7	35.5	100	35.5	39.2	
		U	UPS1φ3W 200V−100V AC 1φ3W 200V−100V	12UP7 32A17	3P50/50x2																	7	1										50															2.5	100	2.5	2.5	
		D	DC 1φ2W 100V	DC3−L21	MC2P60A			4	2																																					3.55			3.55	
L−6B	イ	A	AC 1φ3W 200V−100V	93A1	3P400/250x1																			26	7					31	1	B/U 3		400		1		1			1				9				34.3	100	34.3	34.3	
		B	GAC1φ3W 200V−100V	92GA21	3P225/150x3																			46	9					1			250												1			30.7	100	30.7	30.7	
		U	UPS1φ3W 200V−100V AC 1φ3W 200V−100V	12UP6 32A16	3P50/50x2																			5	6								50															3.5	100	3.5	3.5	
L−6C	□	A	AC 1φ3W 200V−100V	91A8	3P225/175																			34	9					17	1	B/U 1		250															34.7	100	34.7	34.7	
L−6D	□	A	AC 1φ3W 200V−100V	92A3	3P225/175																			32	8					16	12	B/U 1		250															33.4	100	33.4	33.4	
L−7A	ニ	A	AC 1φ3W 200V−100V	92A6	3P400/400x1			3		29	2	3	1											35	9					52	2	B/U 4	400	400		1		1		11	3				13			31.7	46.9	100	46.9	78.6	
		B	GAC1φ3W 200V−100V	92GA12	3P225/200x3			3	2	4		3	2											49	9					3	4		250	250		1				4	1				2			3.7	34.5	100	34.5	38.2	
		D	DC 1φ2W 100V	DC3−L22	MC2P60A			4	2																																					3.44			3.44	
L−7B	イ	A	AC 1φ3W 200V−100V	93A2	3P225/200x1																			29	9					29	2	B/U 3		250		1		1			1				9				37.8	100	37.8	37.8	
		B	GAC1φ3W 200V−100V	92GA22	3P225/150x3																			44	9					5	1		250															28.7	100	28.7	28.7	
		U	UPS1φ3W 200V−100V AC 1φ3W 200V−100V	12UP6 33A12	3P50/50x2																			5	1								50															2.0	2.0	2.0	2.0	
L−7C	□	A	AC 1φ3W 200V−100V	91A9	3P225/175																			34	10					16		B/U 1		250															30.3	100	30.3	30.3	
L−7D	□	A	AC 1φ3W 200V−100V	92A4	3P225/175																			34	9					11	1	B/U 1		250															31.8	100	31.8	31.8	
L−8A	ニ	A	AC 1φ3W 200V−100V（照明）	92A7	3P225/175			2	3	30	6	3	2																			B/U 4	250			1				11	3							29.8			29.8	
		A	AC 1φ3W 200V−100V（搬込）	92A1	3P400/400x1																			36	6			2		40	5		400			1		1			1				13				75.8	100	75.8	75.8	
		B	GAC1φ3W 200V−100V	92GA23	3P225/150x3			3	3	3	1	4												42	7					3	1		250	250		1				4	1				2			4.0	21.5	100	21.5	25.5	
		D	DC 1φ2W 100V	DC3−L23	MC2P60A			4	2																																					4.1			4.1	
L−8B	イ	A	AC 1φ3W 200V−100V	92A5	3P225/175x1																			37	6					26	3	B/U 2		250		1		1			1				7				30.9	100	30.9	30.9	
		B	GAC1φ3W 200V−100V	91GA13	3P225/150x3																			45	3					1	1		250															27.4	100	27.4	27.4	
L−8C	□	A	AC 1φ3W 200V−100V	92A2	3P400/400																			45	6					11	1	B/U 1		400															79.5	100	79.5	79.5	
L−8D	□	A	AC 1φ3W 200V−100V	92A5	3P225/150																			38	7					11	1	B/U 1		250															28.0	100	28.0	28.0	
L−9A	イ	A	AC 1φ3W 200V−100V	92A8	3P50/30x1			1	1			2	3											1	4	1				1	4	B/U 4	50	50															3.2	2.7	100	2.7	5.9	
		B	GAC1φ3W 200V−100V	92GA13	3P50/30x3			1	1			1	1											1	6								50	50															0.7	1.8	100	1.8	2.5	
		D	DC 1φ2W 100V	DC3−L13	MC2P30A			1	1																																					0.46			0.46	

2　専用分電盤結線図

L−ATM(1)　壁掛型
L−ATM(2)　壁掛型
L−ATM(3)　壁掛型

30 356 L−ATM(1)
30 357 L−ATM(2)
30 358 L−ATM(3)

AC　L−1A(2F2)より
1φ2W100V
Wh → 至、中央監視盤
1P　電灯
1P　コンセント
1P　予備
ED

PBX
壁掛型
221GB7
GAC（3.0KW）
3φ3W200V
CT　B/U
MCCB3P 50/50
ED
二次側配線別途工事

L−1D(2F2)　1階店舗
壁掛型
221A5
AC　（10.0KVA）
1φ3W200V−100V
CT　B/U
Wh → 至、中央監視盤
CT付
MCCB3P 100/75
ED
二次側配線別途工事

222B7
AC　（15.0KW）
3φ3W200V
CT　B/U
Wh → 至、中央監視盤
CT付
MCCB3P 100/100
ED　ED（ELB）
二次側配線別途工事

L−1F2(2F2)　1階レストラン
壁掛型
221A4
AC　（20.0KVA）
1φ3W200V−100V
CT　B/U
Wh → 至、中央監視盤
CT付
MCCB3P 100/100
ED　ED（ELB）
二次側配線別途工事

L−SV(2F2)
壁掛型
223A1
AC　（60.0KVA）
1φ3W200V−100V
CT　B/U
MCCB3P 400/300
ED
二次側配線別途工事

222GA11
GAC　（40.0KVA）
1φ3W200V−100V
CT　B/U
MCCB3P 225/200
二次側配線別途工事

L−1E(2F2)　1階売店
壁掛型
222A6
AC　（4.0KVA）
1φ3W200V−100V
CT　B/U
Wh → 至、中央監視盤
CT付
MCCB3P 50/50
ED
二次側配線別途工事

222B8
AC　（6.0KW）
3φ3W200V
CT　B/U
Wh → 至、中央監視盤
CT付
MCCB3P 50/50
ED　ED（ELB）
二次側配線別途工事

M−1F2(2F2)　1階レストラン
壁掛型
222B6
AC　（30.0KW）
3φ3W200V
CT　B/U
Wh → 至、中央監視盤
CT付
MCCB3P 225/175
ED
二次側配線別途工事

221B6　電化厨房
AC　（30.0KW）
3φ3W200V
CT　B/U
Wh → 至、中央監視盤
CT付
MCCB3P 225/175
ED　ED（ELB）
二次側配線別途工事

L−血管造影1（3F）
L−血管造影2（3F）
L−血管造影3（3F）

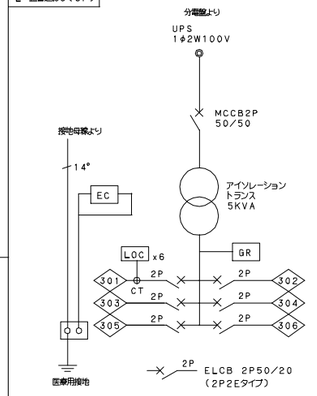

LOC　：　分岐用過電流警報器
検出電流20A　警報表示灯・ブザー
使用量LED　緑・黄・赤
GR　：　絶縁監視装置
対地インピーダンス
計測監視方式

L−内視鏡1
L−内視鏡2
L−内視鏡3
L−内視鏡4
L−内視鏡5
L−内視鏡6

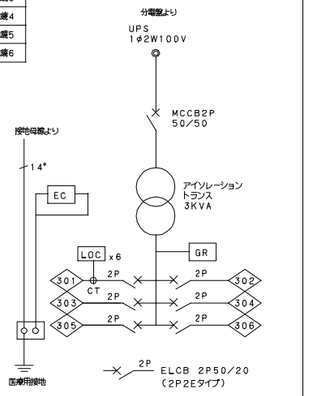

LOC　：　分岐用過電流警報器
検出電流20A　警報表示灯・ブザー
使用量LED　緑・黄・赤
GR　：　絶縁監視装置
対地インピーダンス
計測監視方式

竣工	2010 8 16		
破工	2012 12 20		
監理			
施工		請負者	九電工・住電工・岡田 電力設備共同企業体

完成図　電−114

日建設計

新佐賀県立病院好生館（仮称）
病院棟新築工事の内　電力設備工事

分電盤リスト（２１）

（電）（通し番号114）
−

N　O−081117−B

780×570